



21-172/1

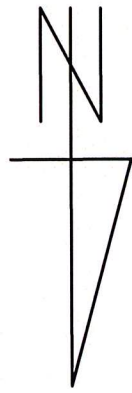

21-236

21-230

21-168

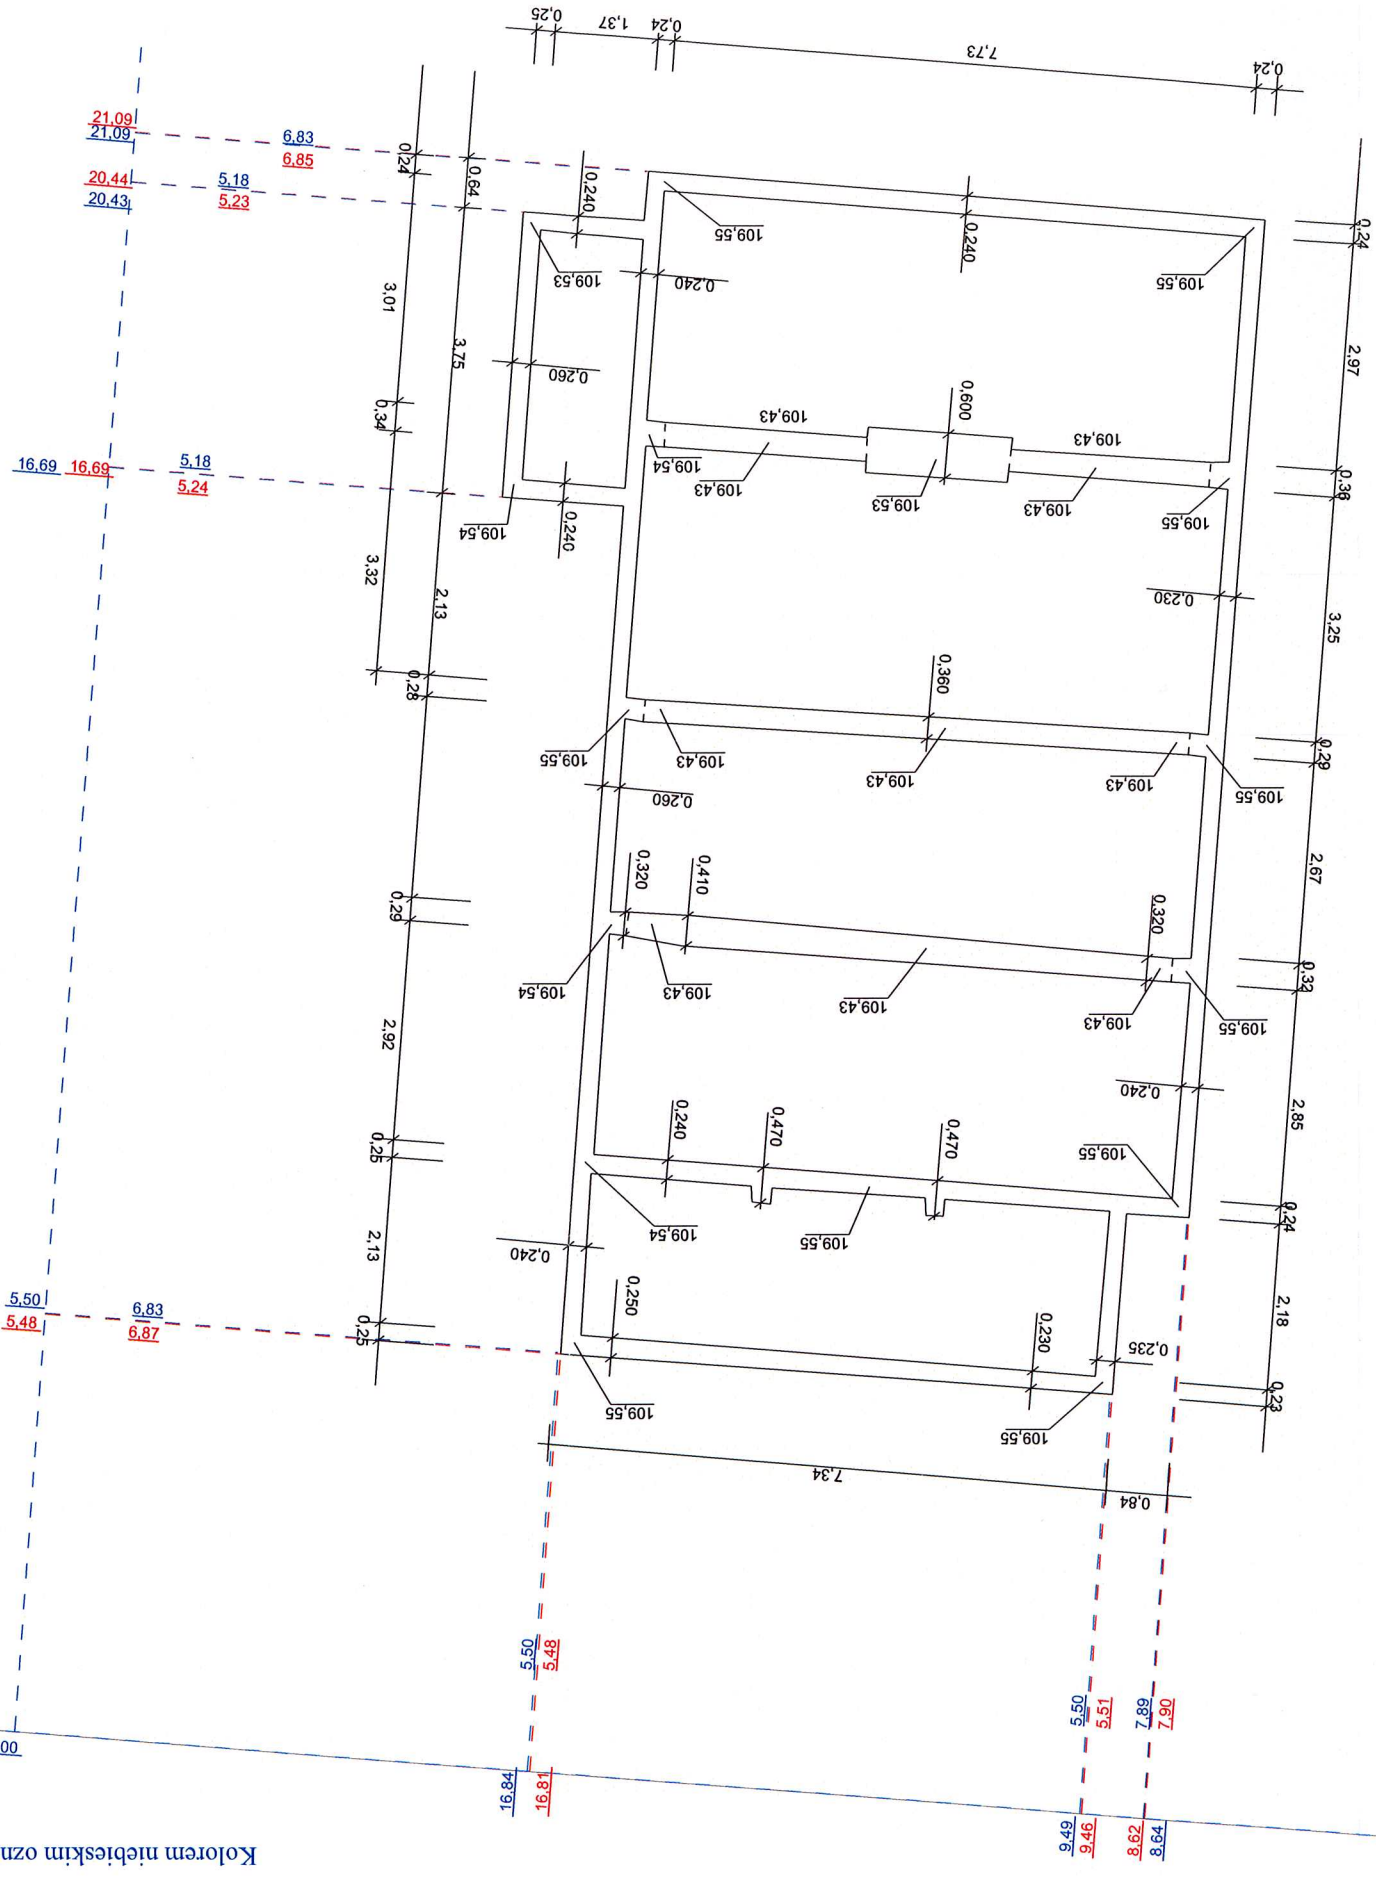

Kolorem czerwonym oznaczono miary z pomiaru
 Kolorem niebieskim oznaczono miary z projektu

67.62
 67.62
 21-231

Obiekt: Budynek Świetlicy wiejskiej dz. 168		L.Ks.rob.		Rodzaj pracy: Pomiar wykonanych fundamentów	
Tasmana Laty	Nr	Data	Imię i nazwisko, podpis	Wojew. -mazurskie	warmińsko- mazurskie
Pomierzyl			Grzegorz Koper	Gmina Jonkowo	Wolowo
Skartował			Grzegorz Koper	Obręb 0021	
Wykreslił				Dziennik 0021	
Sprawdził				Nr 0021	
Mariusz Wiliamowski UDL z zaw. 19525 tel: +48 604 176 605 e-mail: mariusz.wiliamowski@geotronika.pl			GEOTRONIKA Mariusz Wiliamowski ul. Mickiewicza 21/23 NIP: 569-157-67-44 10-508 Olsztyn REGON: 280193306 tel: +48 604 176 605 biuro@geotronika.pl m.p. jednostki wykonującej pomiar		
KIERG:				Szacje polowy nr 1	

12